



HUREN? **Zilverwerf 17, Beuningen**
Huurprijs op aanvraag.



CUSHMAN & WAKEFIELD

Gelegen aan de Zilverwerf 17 in Beuningen biedt dit hoogwaardige en veelzijdige bedrijfscomplex een uitstekende kans voor ondernemingen die op zoek zijn naar een strategische logistieke hub met royale opslag-, distributie- en kantoorvoorzieningen. Het object is gesitueerd op bedrijventerrein Schoenaker, een modern en dynamisch terrein dat zich heeft ontwikkeld tot een belangrijke economische motor voor de regio, met een uitstekende bereikbaarheid via de A73 en A50 richting onder meer Nijmegen, Arnhem en 's-Hertogenbosch.

Het totale vloeroppervlak bedraagt circa 18.970 m² en is verdeeld over circa 14.908 m² warehouse/bedrijfsruimte, circa 1.750 m² mezzanine en circa 2.312 m² kantoorruimte, verdeeld over meerdere verdiepingen. Het complex is ontworpen voor efficiënt, duurzaam en toekomstbestendig gebruik en beschikt over uitstekende logistieke faciliteiten, waaronder ruime laad- en losmogelijkheden en een royale vrije hoogte. In combinatie met de hoogwaardige kantoorafwerking, representatieve entree, energielabel A+++++ en ruime parkeergelegenheid op eigen terrein vormt dit object een complete en professionele vestigingslocatie voor uiteenlopende bedrijfsactiviteiten.

Wilt u meer weten over dit geweldige pand?

Neem dan contact met ons op. Wij bieden u graag een vrijblijvende rondleiding aan op deze locatie. Zo kunt u direct beoordelen of uw bedrijf zich kan huisvesten op een nieuwe plek!



HUREN? Veelzijdig bedrijfscomplex in Beuningen direct langs de A73!

Kenmerken

Bedrijfsruimte circa 14.908 m², circa 1.750 mezzanine en circa 2.312 m² kantoorruimte.

Energielabel A+++++.

Absolute zichtlocatie nabij de op-/afritten van de A75 en nabij de aansluiting met de rijksweg A50.

Gelegen op bedrijventerrein Schoenaker.

Circa 79 parkeerplaatsen.



Natuurlijk bent u benieuwd naar de eigenschappen die gebouwen u te bieden hebben:

Indeling en voorzieningen Het object zal worden opgeleverd in de huidige staat, onder meer voorzien van:

Bedrijfsruimte:

- 18 loadingdocks;
- 2 elektrische overheaddeuren;
- vrije hoogte van 12,20 meter;
- gecontracteerd vermogen van 188 KW;
- maximale vloerbelasting van circa 4.000 kg/m²;
- maximale vloerbelasting mezzanine 7,5kN/m²;
- verlichtingsarmaturen;
- 4527 zonnepanelen met een vermogen 275 WP per paneel;
- sprinklerinstallatie.

Kantoorruimte:

- representatieve entree;
- systeemplafonds met verlichtingsarmaturen;
- airco installatie;
- pantry per verdieping;
- bedrijfskantine;
- systeemscheidingswanden, deels voorzien van glas;
- vloerbekleding;
- toiletgroepen;

Vloeroppervlakte

- sanitaire voorzieningen;
- te openen ramen;
- vloerbekleding;
- maximale vloerbelasting kantoor van circa 400 kg/m².

De totale metrage van het object bedraagt circa 18.970 m² en is als volgt verdeeld:

- warehouse/bedrijfsruimte: circa 14.908 m²;
- mezzanine: circa 1.750 m²;
- kantoorruimte: circa 2.312 m² verdeeld over de begane grond eerste verdieping en tweede verdieping. Deelverhuur bespreekbaar vanaf 1.070 m².

De genoemde metrages zijn niet bepaald op basis van een NEN-meting en derhalve indicatief en vrijblijvend van aard.

Parkeren

Circa 79 parkeerplaatsen op eigen terrein

Energie label

Label A+++++, geldig tot en met 10-12-2035.

Huurprijs

Op aanvraag.

Btw

Het uitgangspunt is btw belaste verhuur. Indien huurder de btw niet kan verrekenen dan zal de huurprijs met een nader vast te stellen bedrag worden verhoogd.



Beuningen Zilverwerf 17

Huurprijsaanpassing Jaarlijks, op basis van de wijziging van het maandprijs-indexcijfer volgens de consumentenprijsindex (CPI) reeks CPI-Alle Huishoudens (2015 = 100), gepubliceerd door het Centraal Bureau voor de Statistiek (CBS).

Servicekosten Het voorschotservicekosten zal nader worden overeengekomen.

Betaling Per kwartaal vooruit.

Zekerheidsstelling Afhankelijk van de financiële gegoedheid van de kandidaat een bankgarantie of waarborgsom ter grootte van minimaal drie (3) maanden huur, inclusief btw.


Aanvaarding In overleg.

Huurtermijn In overleg.

Plattegronden

De in deze projectinformatie opgenomen tekeningen zijn slechts van indicatieve aard. Hieraan kunnen geen rechten worden ontleend.

HUREN?

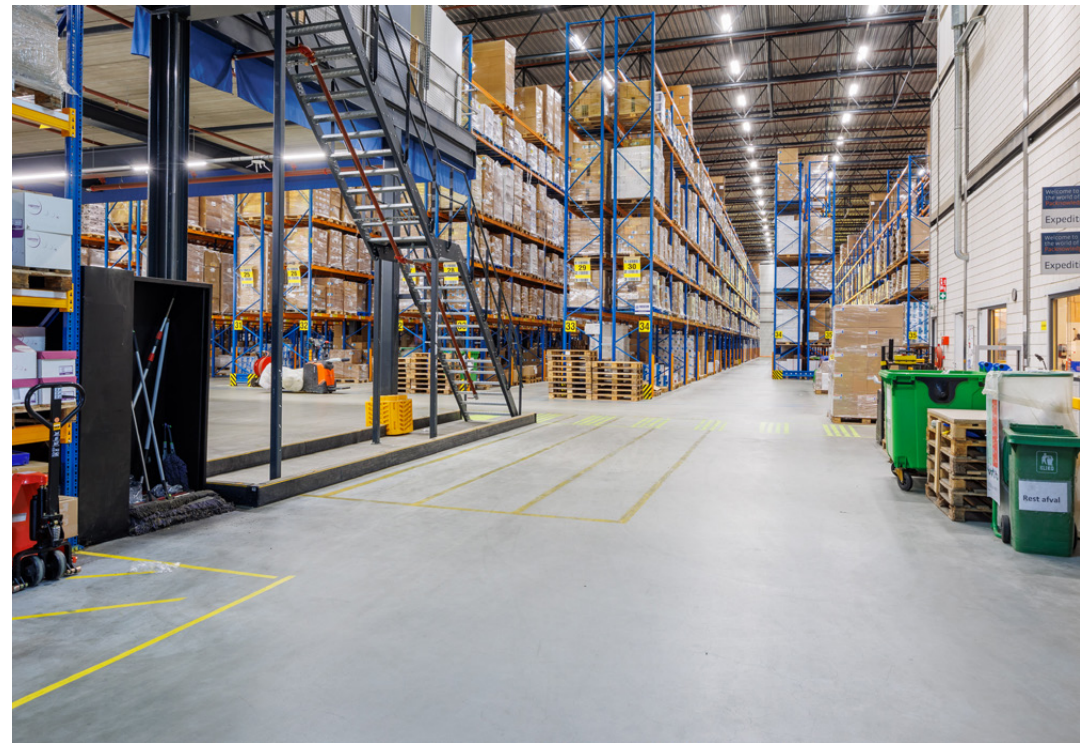

















HUREN?

schuifpoort

poort

ingemeten hekwerk

Zilverwerf

uitgezette erfgrens gemeente

parkeren 60 st.

SPRINKELSTANG

POMTKAMER

kantoor 1

EXPEDITE

1.15

BOUWPLAN

OP- EN OVERSLAG VAN ALGEMENE KOOPMANSSOEDEREN

1.15

BOUWPLAN

OP- EN OVERSLAG VAN ALGEMENE KOOPMANSSOEDEREN

EXPEDITE

kantoor 2

parkeren 21 st.

parkeren 34 st.

bouwgrens

begane grond

ingemeten gevel

uitgezette erfgrens gemeente

W. Ariens Bouwkundig teken- en adviesbureau B.V.


W. Ariens Bouwkundig teken- en adviesbureau B.V.


Plattegrond kantoor totaaloverzicht

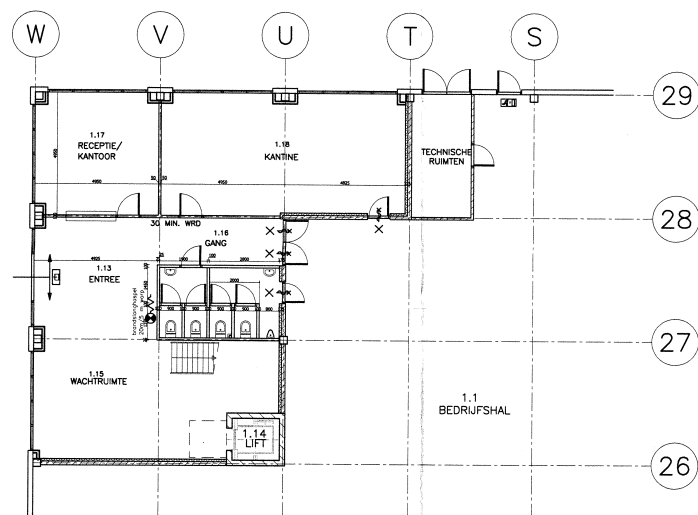

kantoor 1 begane grond

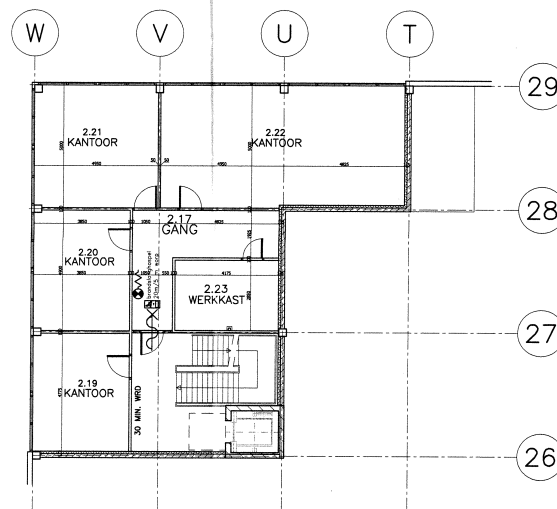

1e verdieping

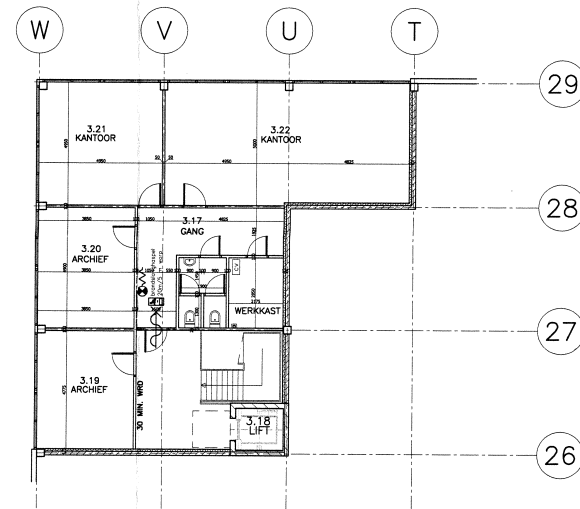

2e verdieping

W. Ariëns Bouwkundig teken- en adviesburo B.V.



Sethof 10-10 postbus 497 6600 AL Wijchen
tel: 024-6413611 fax: 024-6433187 e-mail: info@ariens-groep.nl internet: www.ariens-groep.nl

opdrachtgever: ONTWIKKELING ZILVERWERF BEUNINGEN BV
BODORUUKER 5-7 3861 SE NIJMEER


bestaan: NIEUWBOUW BEDRUFSRUIMTE AAN DE ZILVERWERF TE BEUNINGEN

ontwerp: REVISIETEKeningen - PLATTEGRONDEN KANTOOR 1


schaal:	1:100	afdeling:	A	E	getekend:	FJ/ND	bestand:	A1
datum:	29-Okt-2009	B	F		getekend:	08084		
		C	G					
		D	H					

R03

Plattegrond kantoor begane grond en verdieping

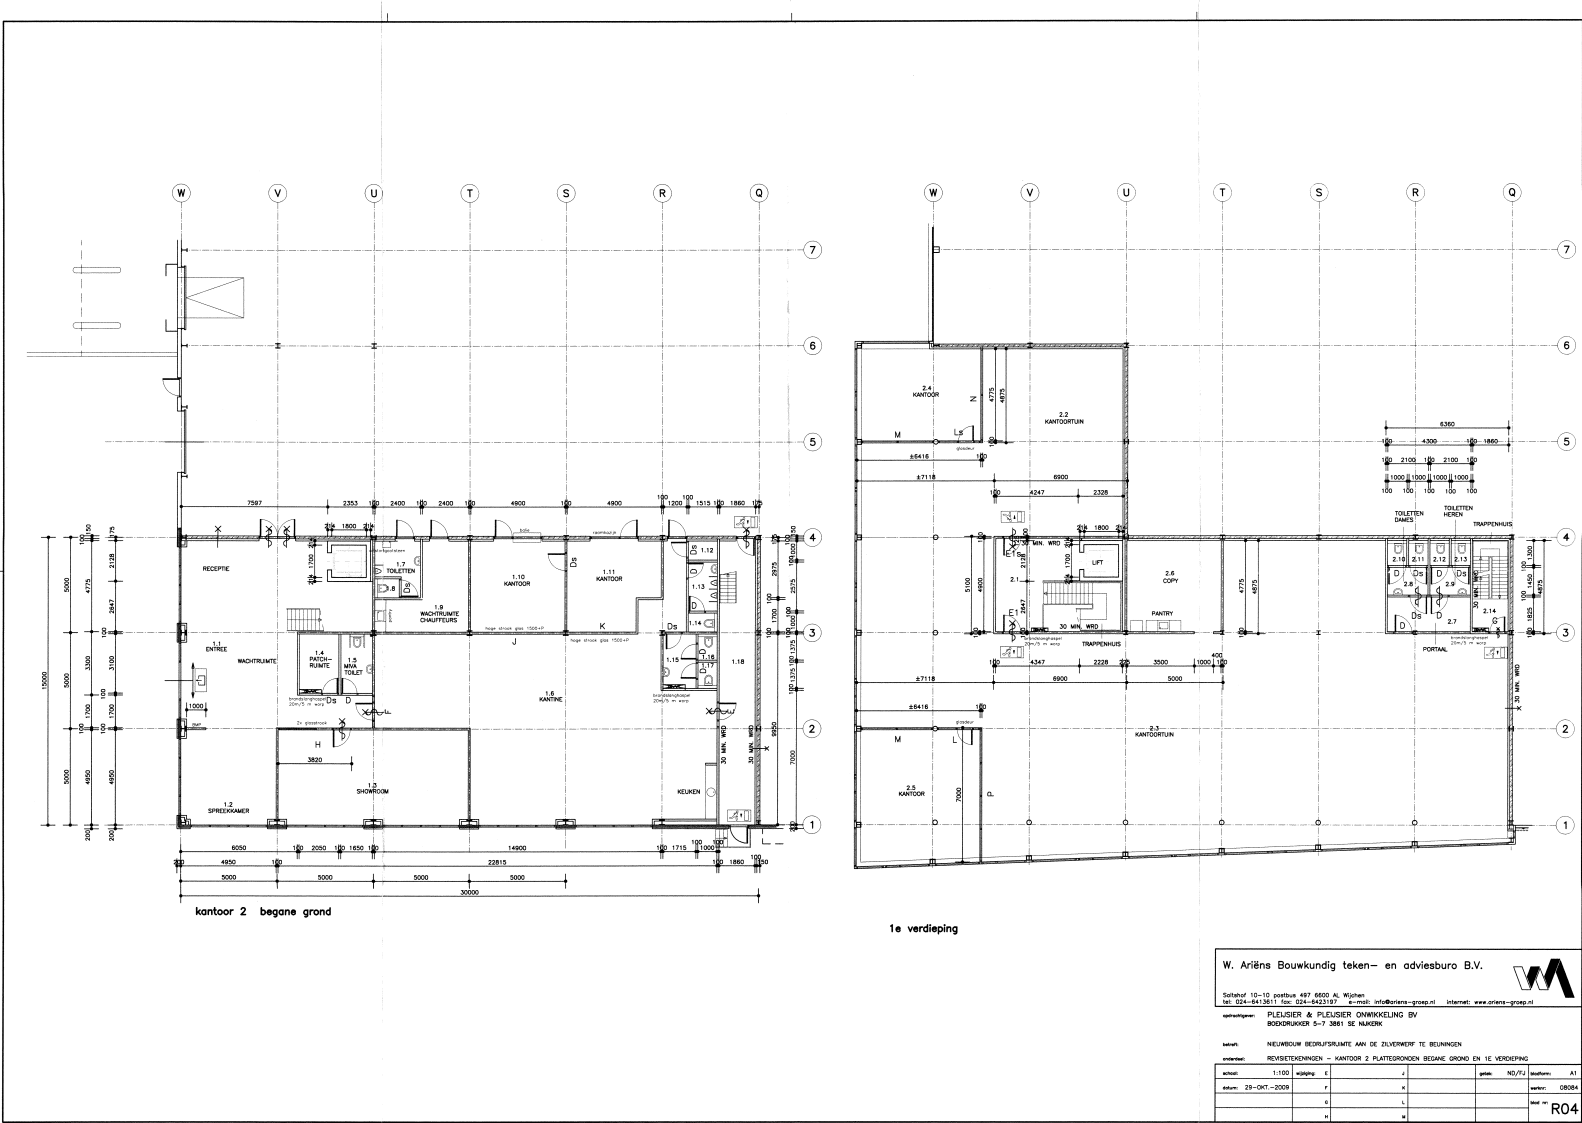

Plattegrond kantoor tweede verdieping

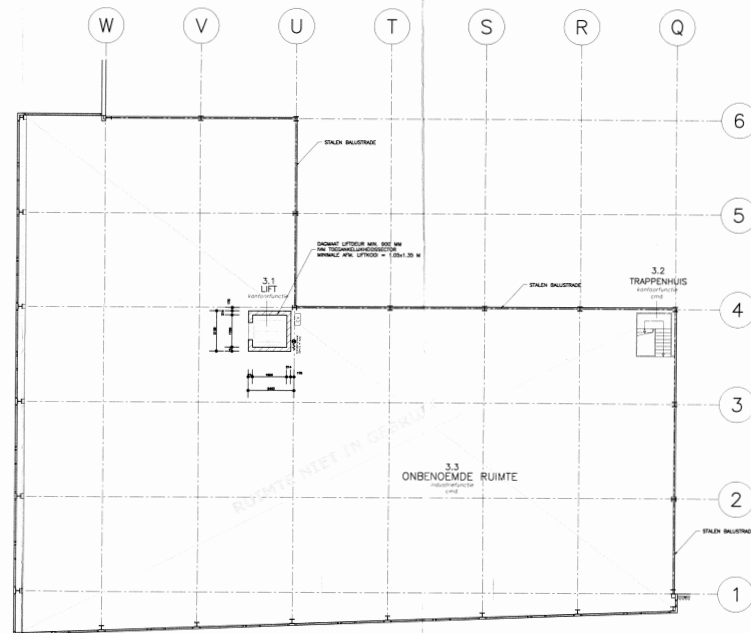

2e verdieping

W. Ariëns Bouwkundig teken- en adviesburo B.V.



Saatchi 10-10 postbus 497 6600 AL Wijchen
tel: 024-6413611 fax: 024-6423197 e-mail: info@oriens-groep.nl internet: www.oriens-groep.nl





opdrachtgever: **PLEUSIER & PLEUSIER ONWIKKELING BV**
BOEKDRUKKER 5-7 3861 SE NUKERK

betreft: NIEUWBOUW BEDRIJFSRUIMTE AAN DE ZILVERWERF TE BEUNINGEN
 onderaant: REVISIETEKENINGEN - KANTOOR 2 PLATTEGRONDEN 2E VERDIEPING

REVISIELEZINGEN = KANTOOR 2 PLATTEGRONDEN 2E VERDIEPING						
schaal:	1:100	afdeling:	E	J	getek:	ND/FJ
datum:	29-Okt.-2009	F	K			teken:
		G	L			titel nr:
		H	M			

R05

Plattegrond mezzanine

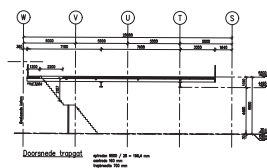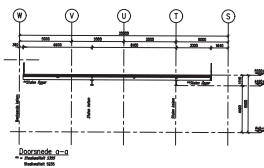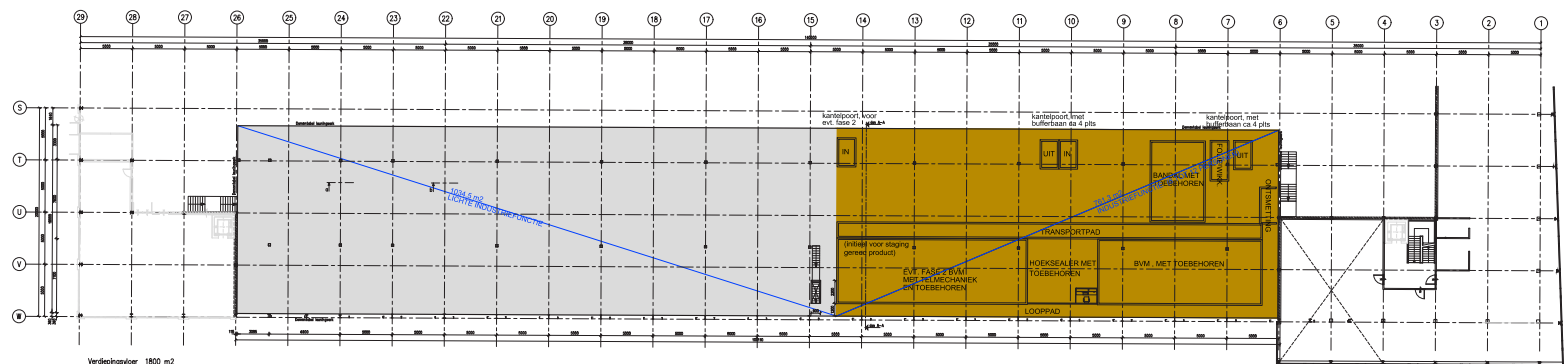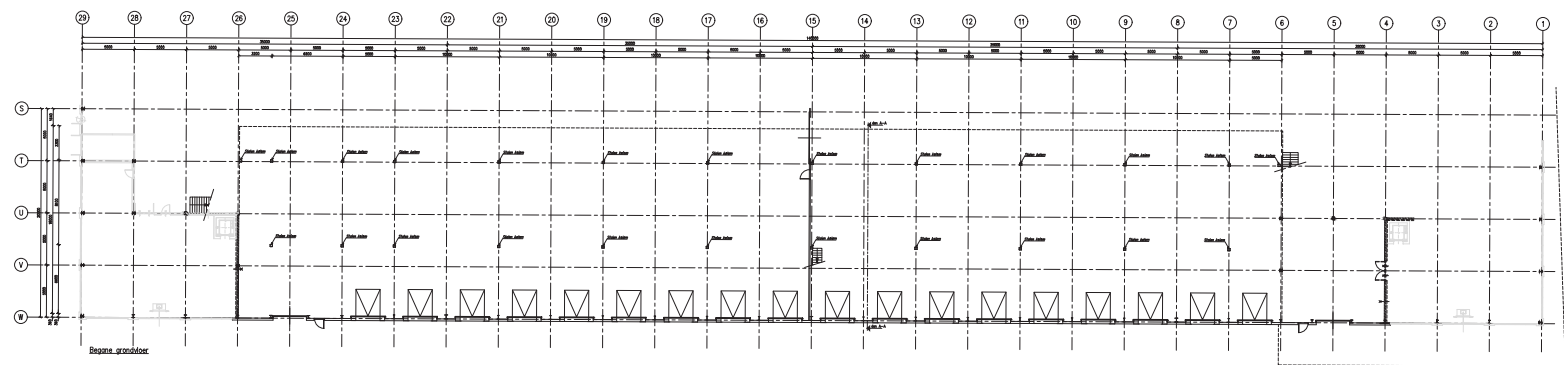

maatvoering in het werk controleren
constructieve onderdelen volgens opgave constructeur



Laag Dijkmeeweg 88
4208 BA Gornchem
T 0183 56724
E info@survandendool.nl
www.survandendool.nl

Onderdeel: Begane grond, verdiepingvloer en doorsnede


Project: Mezzanine Depa Beuningen
aan de Zilverwerf 17 te Beuningen
Opdrachtgever: Pacombi B.V.
Willem Beukelszstraat 16 - 3261 LV Oud-Beijerland

Getekend: Dick van den Dool Dossier: 649
Schaal: 1:200 Datum: 29 maart 2018

Gewijzigd:
16 april 2018
14 mei 2018
13 september 2018

Tekening nr. 01

Plattegrond magazijn

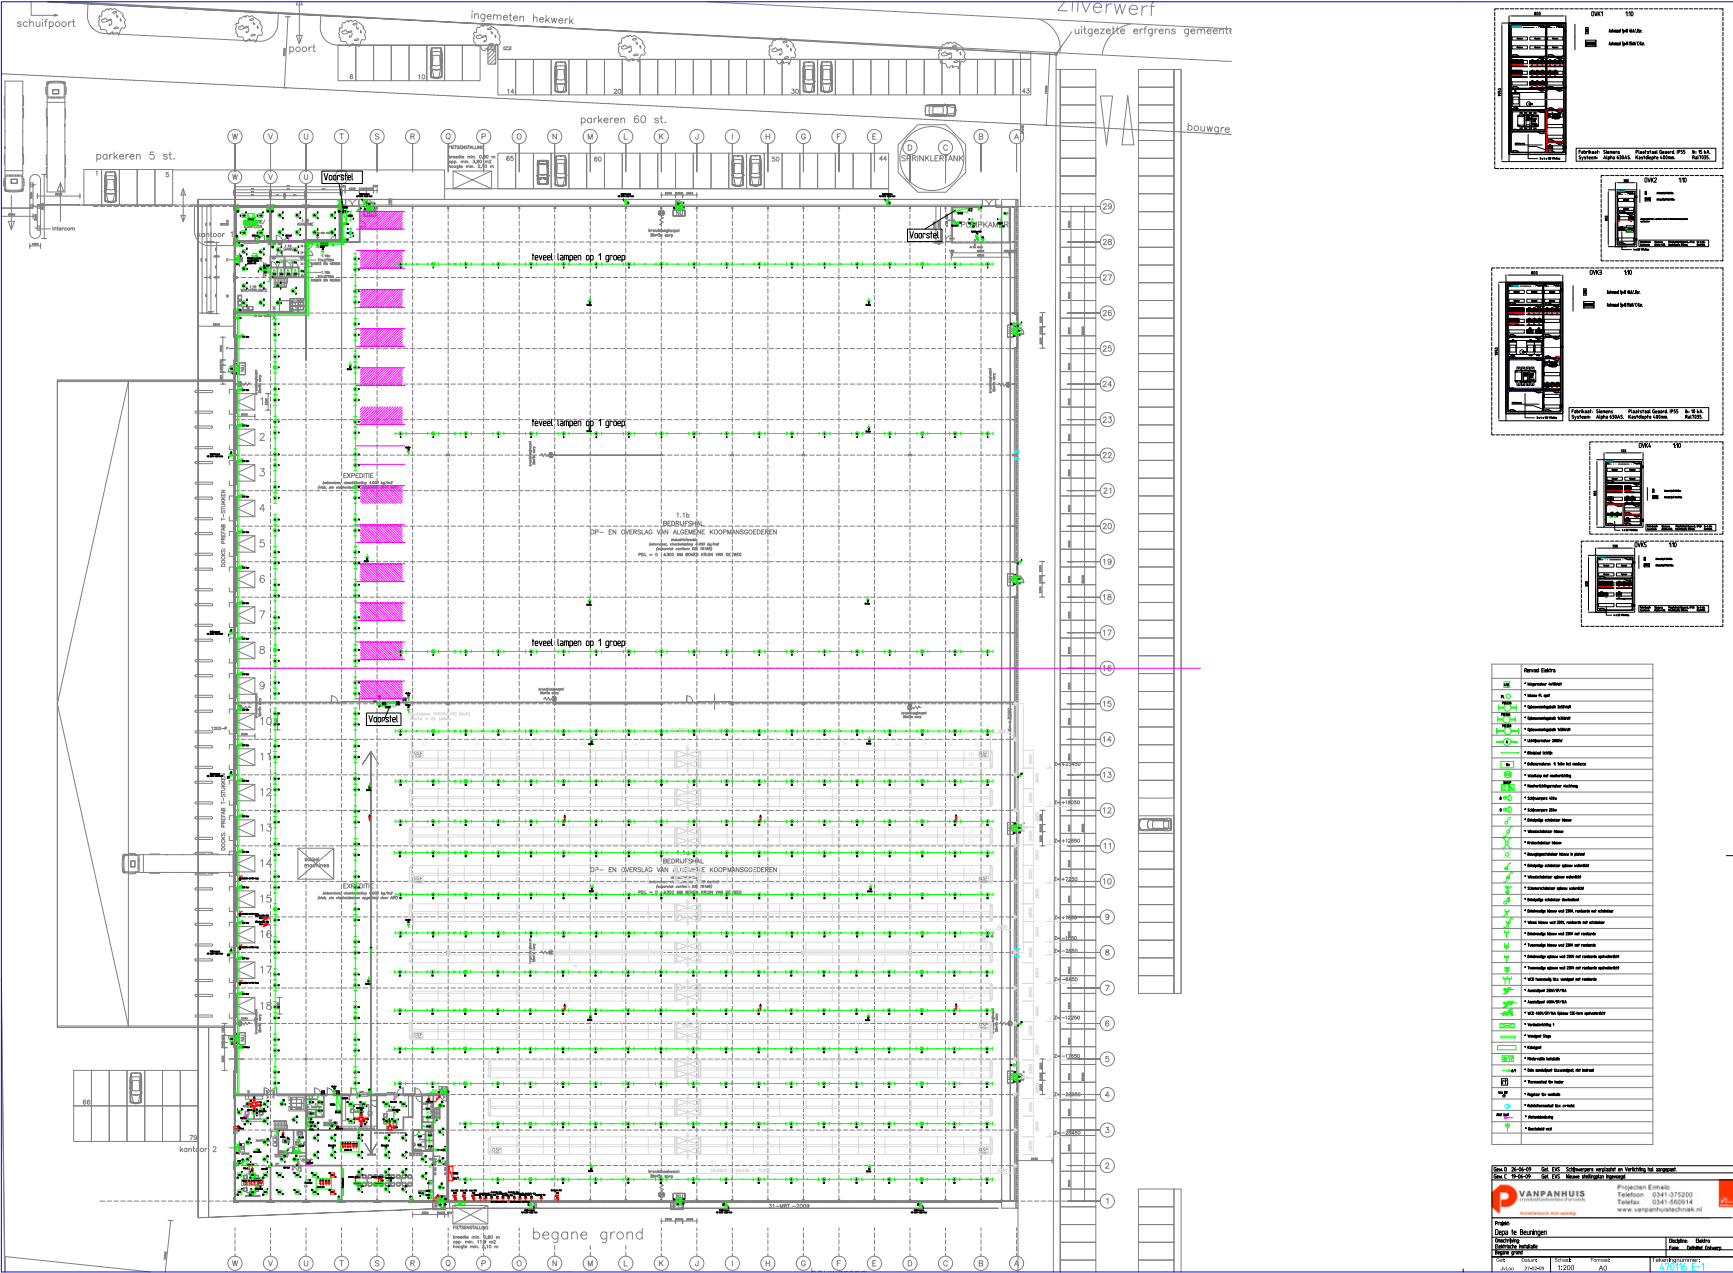

Niveau 0000	



Aan dit uittreksel kunnen geen betrouwbare maten worden ontleend.
De Dienst voor het kadaster en de openbare registers behoudt zich de intellectuele eigendomsrechten voor, waaronder het auteursrecht en het databankenrecht.

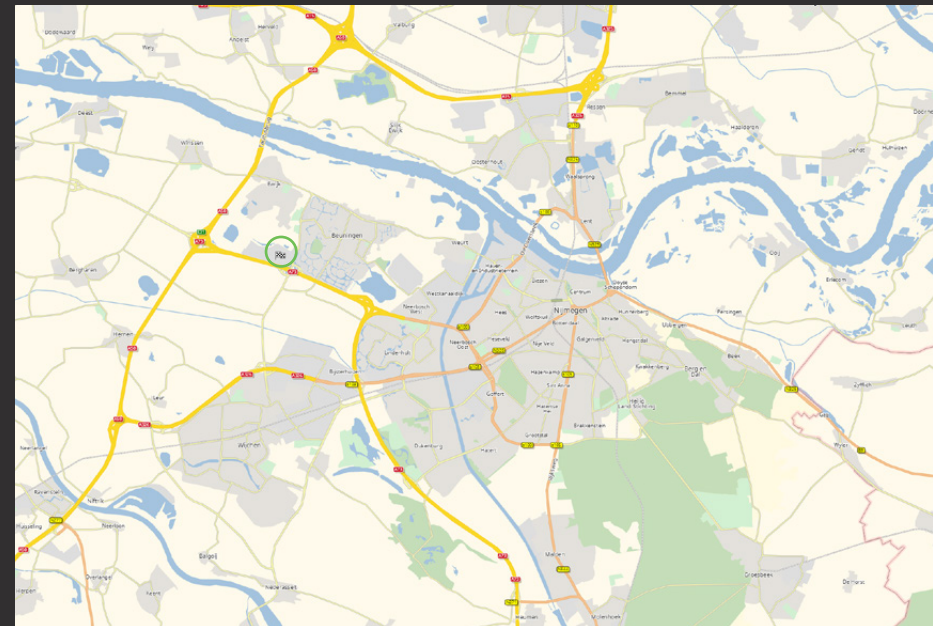



Heeft u meer informatie nodig?

Heeft u nog vragen over het pand? Uw contactpersoon staat klaar om vragen te beantwoorden en belangrijke zaken omtrent de huur of koop te realiseren.

CMC Bedrijfsmakelaars



Niels Blotenburg
06-47 49 12 37
niels@cmc.nl



Sam van de Sluis
06-40 65 96 14
sam@cmc.nl

Veenendaal

Newtonstraat 30
3902 HP Veenendaal

0318 - 501 00 00
info@cmcbedrijfsmakelaars.nl
cmcbedrijfsmakelaars.nl

Cushman & Wakefield



Daan Linders
06-54 90 67 05
daan.linders@cushwake.com



Thijmen de Bont
06-29 67 34 13
thijmen.debont@cushwake.com

Arnhem

Meander 729 - 4
6825 ME Arnhem

026 - 445 24 45
arnhem@cushwake.com
cushmanwakefield.com

HUREN?

*De vermelde informatie behelst geen aanbod doch globale informatie van algemene aard.
De informatie is niet meer dan een uitnodiging om in onderhandeling te treden.
CMC Bedrijfsmakelaars en Cushman & Wakefield staan niet in voor de juistheid en volledigheid van de informatie. Aan de inhoud van deze informatie kunnen geen rechten worden ontleend.*